



# 取付柵設置等出来形図

## ○ 位置図

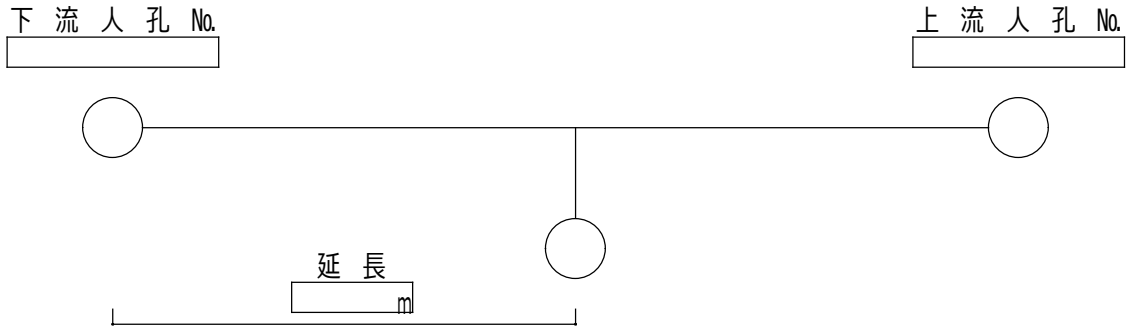

## ○ 位置図

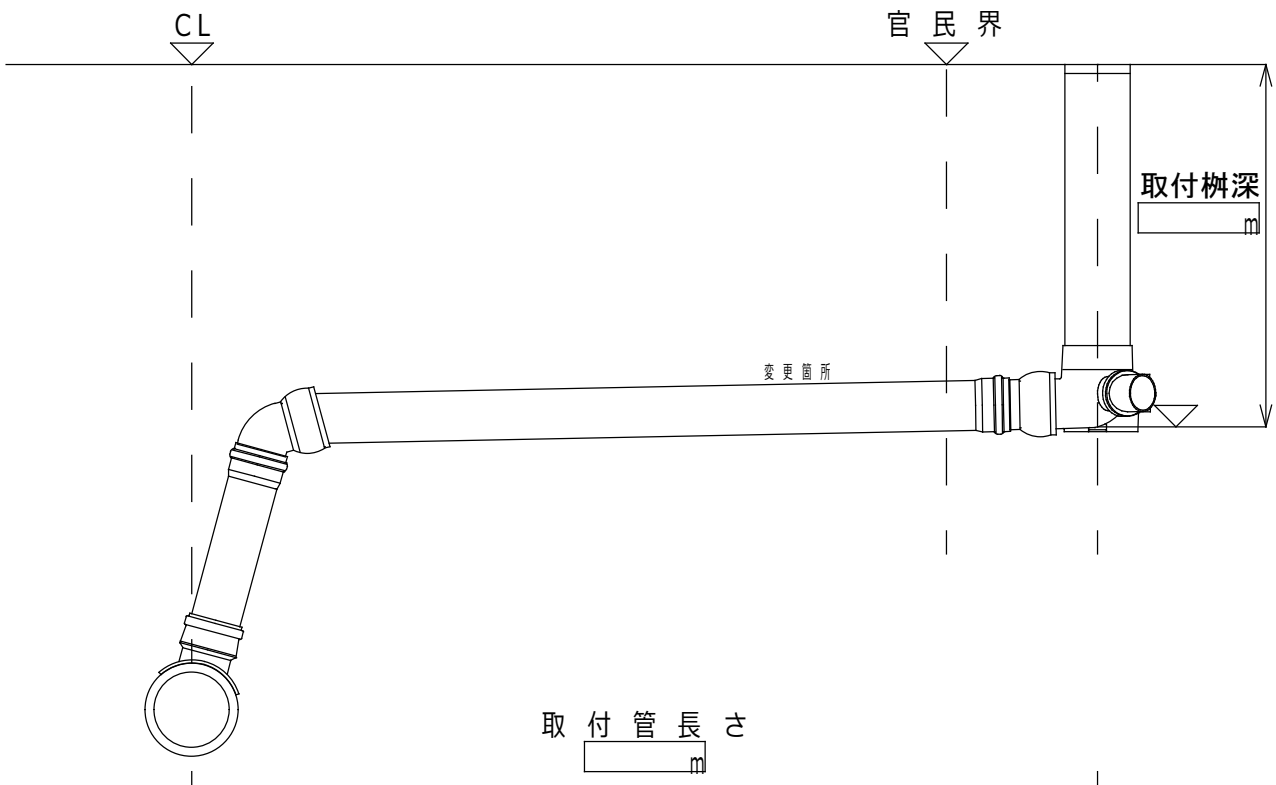

申請者	
施工箇所	
施工年月日	平成 年 月 日
施工業者	